

PIIRI KÄTTENÄITAMISE KUTSE

Lp Märjamaa metskond 11 katastriüksuse omaniku RMK esindaja

Piiri asukoha maastikul kättenäitamise põhjus

Teatan Rapla maakonnas Märjamaa vallas Sipa külas Teile kuuluva Märjamaa metskond 11 katastriüksusega piirneva Tamme katastriüksuse jagamisest Tamme ja Tammemetsa katastriüksusteks ning nende üksuste mõõdistamisest.

Ühisel piiril on kaksteist ühist piiripunkti: nr 17, 18, 19 ja 12 on varasemast säilinud piirikivid; nr 1 on piirisirgele paigaldatud uus metalltoru; nr 2, 6, 7, 8 ja 11 on varasemast säilinud metalltorud, piiripunktis nr 11 on kõver toru sirgeks taotud; nr 9 ja 10 on Tamme katastriüksuse koordinaatide järgi taastatud metalltorud.

Aeg ja koht

Kutsun Teid piiri ja piirimärkide kättenäitamisele: 16.08.2023 kell 11:30.

Piiri ja piirimärkide kättenäitamine toimub nimetatud katastriüksustel looduses. Kokkusaamise koht on Tamme hoonete juures.

Ilmumata jätmise või kirjaliku seisukoha esitamata jätmise tagajärjed

Piiri ja piirimärkide kättenäitamine toimub ainult juhul, kui Te annate enda kohale ilmumisest teada telefonil 5301 4437 või e-posti aadressil gerlinairis@gmail.com.

Samadel kontaktidel saate esitada ka täiendavaid küsimusi. Piiri kättenäitamisele võite saata ka esindaja. Palun mind sellest eelnevalt teavitada ja esitada mulle esindust tõendav volikiri.

Kutse saatmisega loetakse piirimärkide asukohad ja nende alalhoiu kohustus kinnisasja omanikule teatavaks tehtuks ja omanik piiride asukohaga nõustunuks (maakatastriseaduse § 17 lõige 6), välja arvatud juhul, kui ilmneb piiride kindlakstegemise vajadus.

Kui Teil on piiri ja piirimärkide kohta märkusi, tuleb need esitada hiljemalt piiri kättenäitamisel maastikul. Teie poolt esitatud märkused, taotlused ja seisukohad kantakse piiriprotokollis.

Piiriprotokolli allkirjastamine

Pärast piiri kättenäitamist koostatakse 3 tööpäeva jooksul piiriprotokoll, mida saate allkirjastada digitaalselt. Digitaalse allkirjastamise võimaluse puudumisel teavitage mind eelnevalt ning sellisel juhul saate piiriprotokolli allkirjastada paberkandjal.

Piirimärkide alalhoiukohustus

Kinnisasja omanik peab tagama piirimärgistuse säilimise. Te ei või piirimärke iseseisvalt muuta ega ümber paigutada (asjaõigusseaduse § 128 lg 2).

Lugupidamisega

Gerli Nairis


Maamõõtja, tegevuslitsents nr 614 Ma-k

Tel: 5301 4437, e-post: gerlinairis@gmail.com

Kutsele on lisatud piirikirjeldus koos selgitava skeemiga.

Piiripunktide ja piiride skeem

Piiripunkti nr	Piiripunkti vorm	Piiri kulgemise viis	Märkus	Paigalduse info	Piir kindlaks tehtud
17	piirikivi	sirgjooneline	-	olemasolev	-
18	piirikivi	sirgjooneline	-	olemasolev	-
19	piirikivi	sirgjooneline	-	olemasolev	-
1	metalltoru	sirgjooneline	-	paigaldatud	-
2	metalltoru	sirgjooneline	-	olemasolev	-
6	metalltoru	sirgjooneline	-	olemasolev	-
7	metalltoru*	sirgjooneline	*maaga tasa	olemasolev	-
8	metalltoru	sirgjooneline	-	olemasolev	-
9	metalltoru	sirgjooneline	-	taastatud	-
10	metalltoru	sirgjooneline	-	taastatud	-
11	metalltoru	sirgjooneline	-	korrastatud	-
12	piirikivi	-	-	olemasolev	-

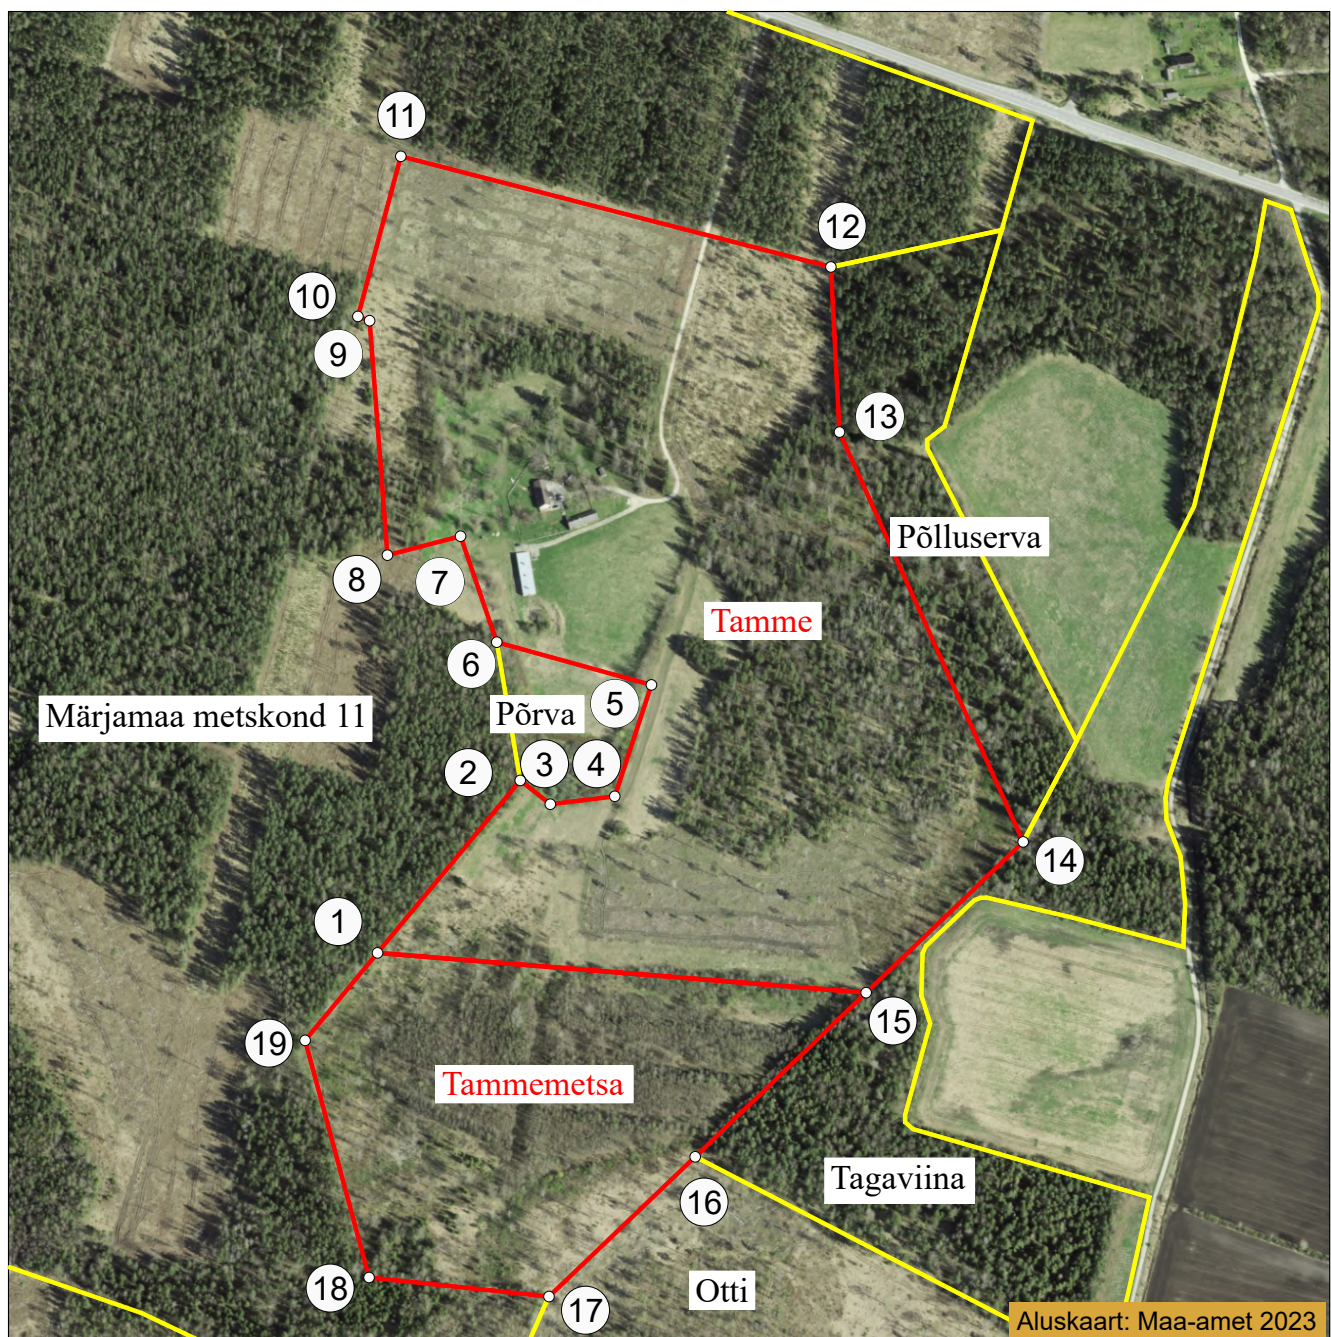

LEPPEMÄRGID

- Red line: Katastriüksuse piir
- Yellow line: Registreeritud katastriüksuse piir
- Circle with a dot: Piirimärk
- Circle with a number: Piiripunkti number